
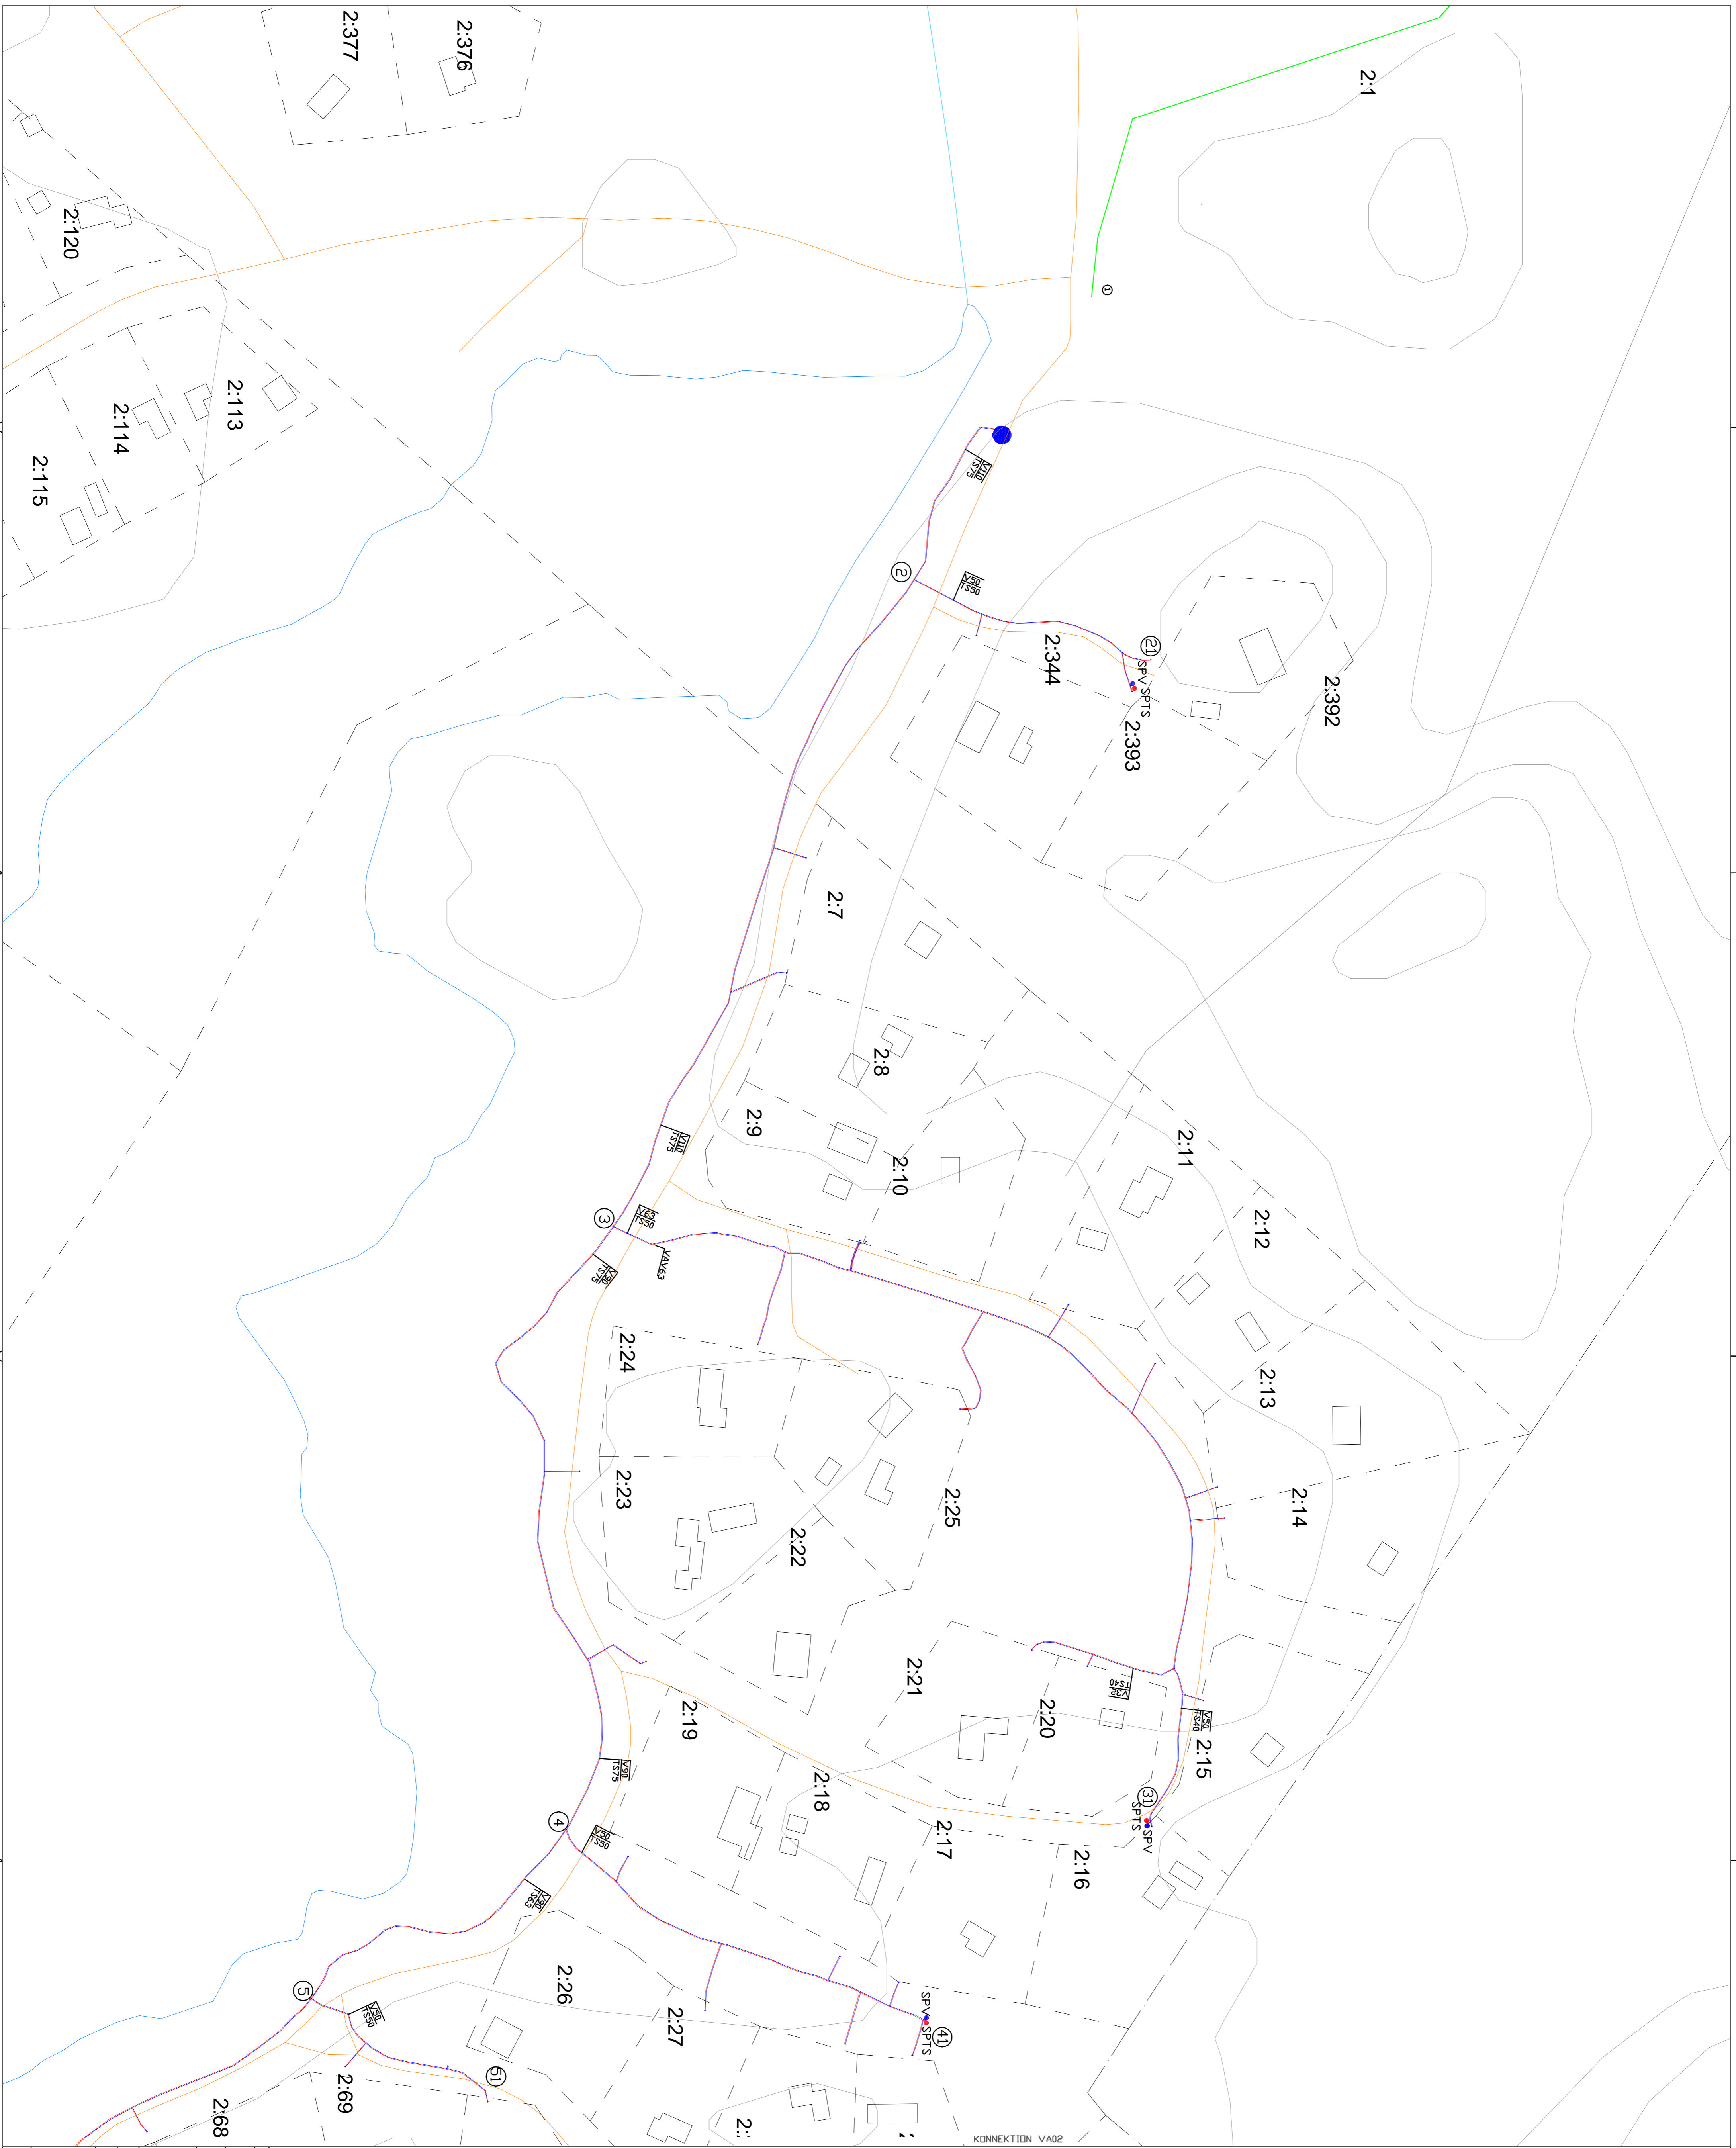


BETECKNINGAR

- TRICKSPHIVATTEN
- VATTEN
- AV I AVSTÄNGNINGSSERVENTILL
- SFTS SPOLPOST TRICKSPHIV
- SPV SPOLPOST VATTEN
- VATTENMÄTARBRENN

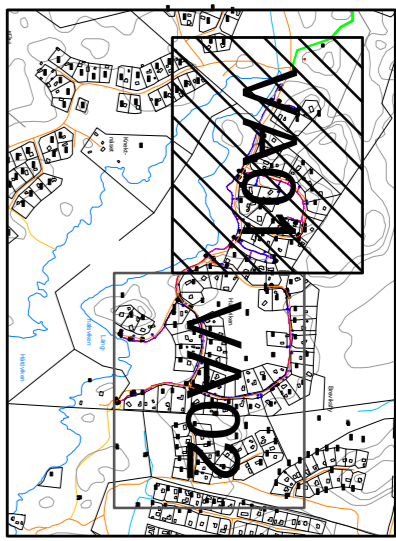

RELATIONSHANDLING

HÄTÖVIKEN

Skandinväsk
 Kommunalekonomisk AB

2013-06-10

VA
 HÄTÖVIKEN

SKALA 1:1000(A1)
 VA01