
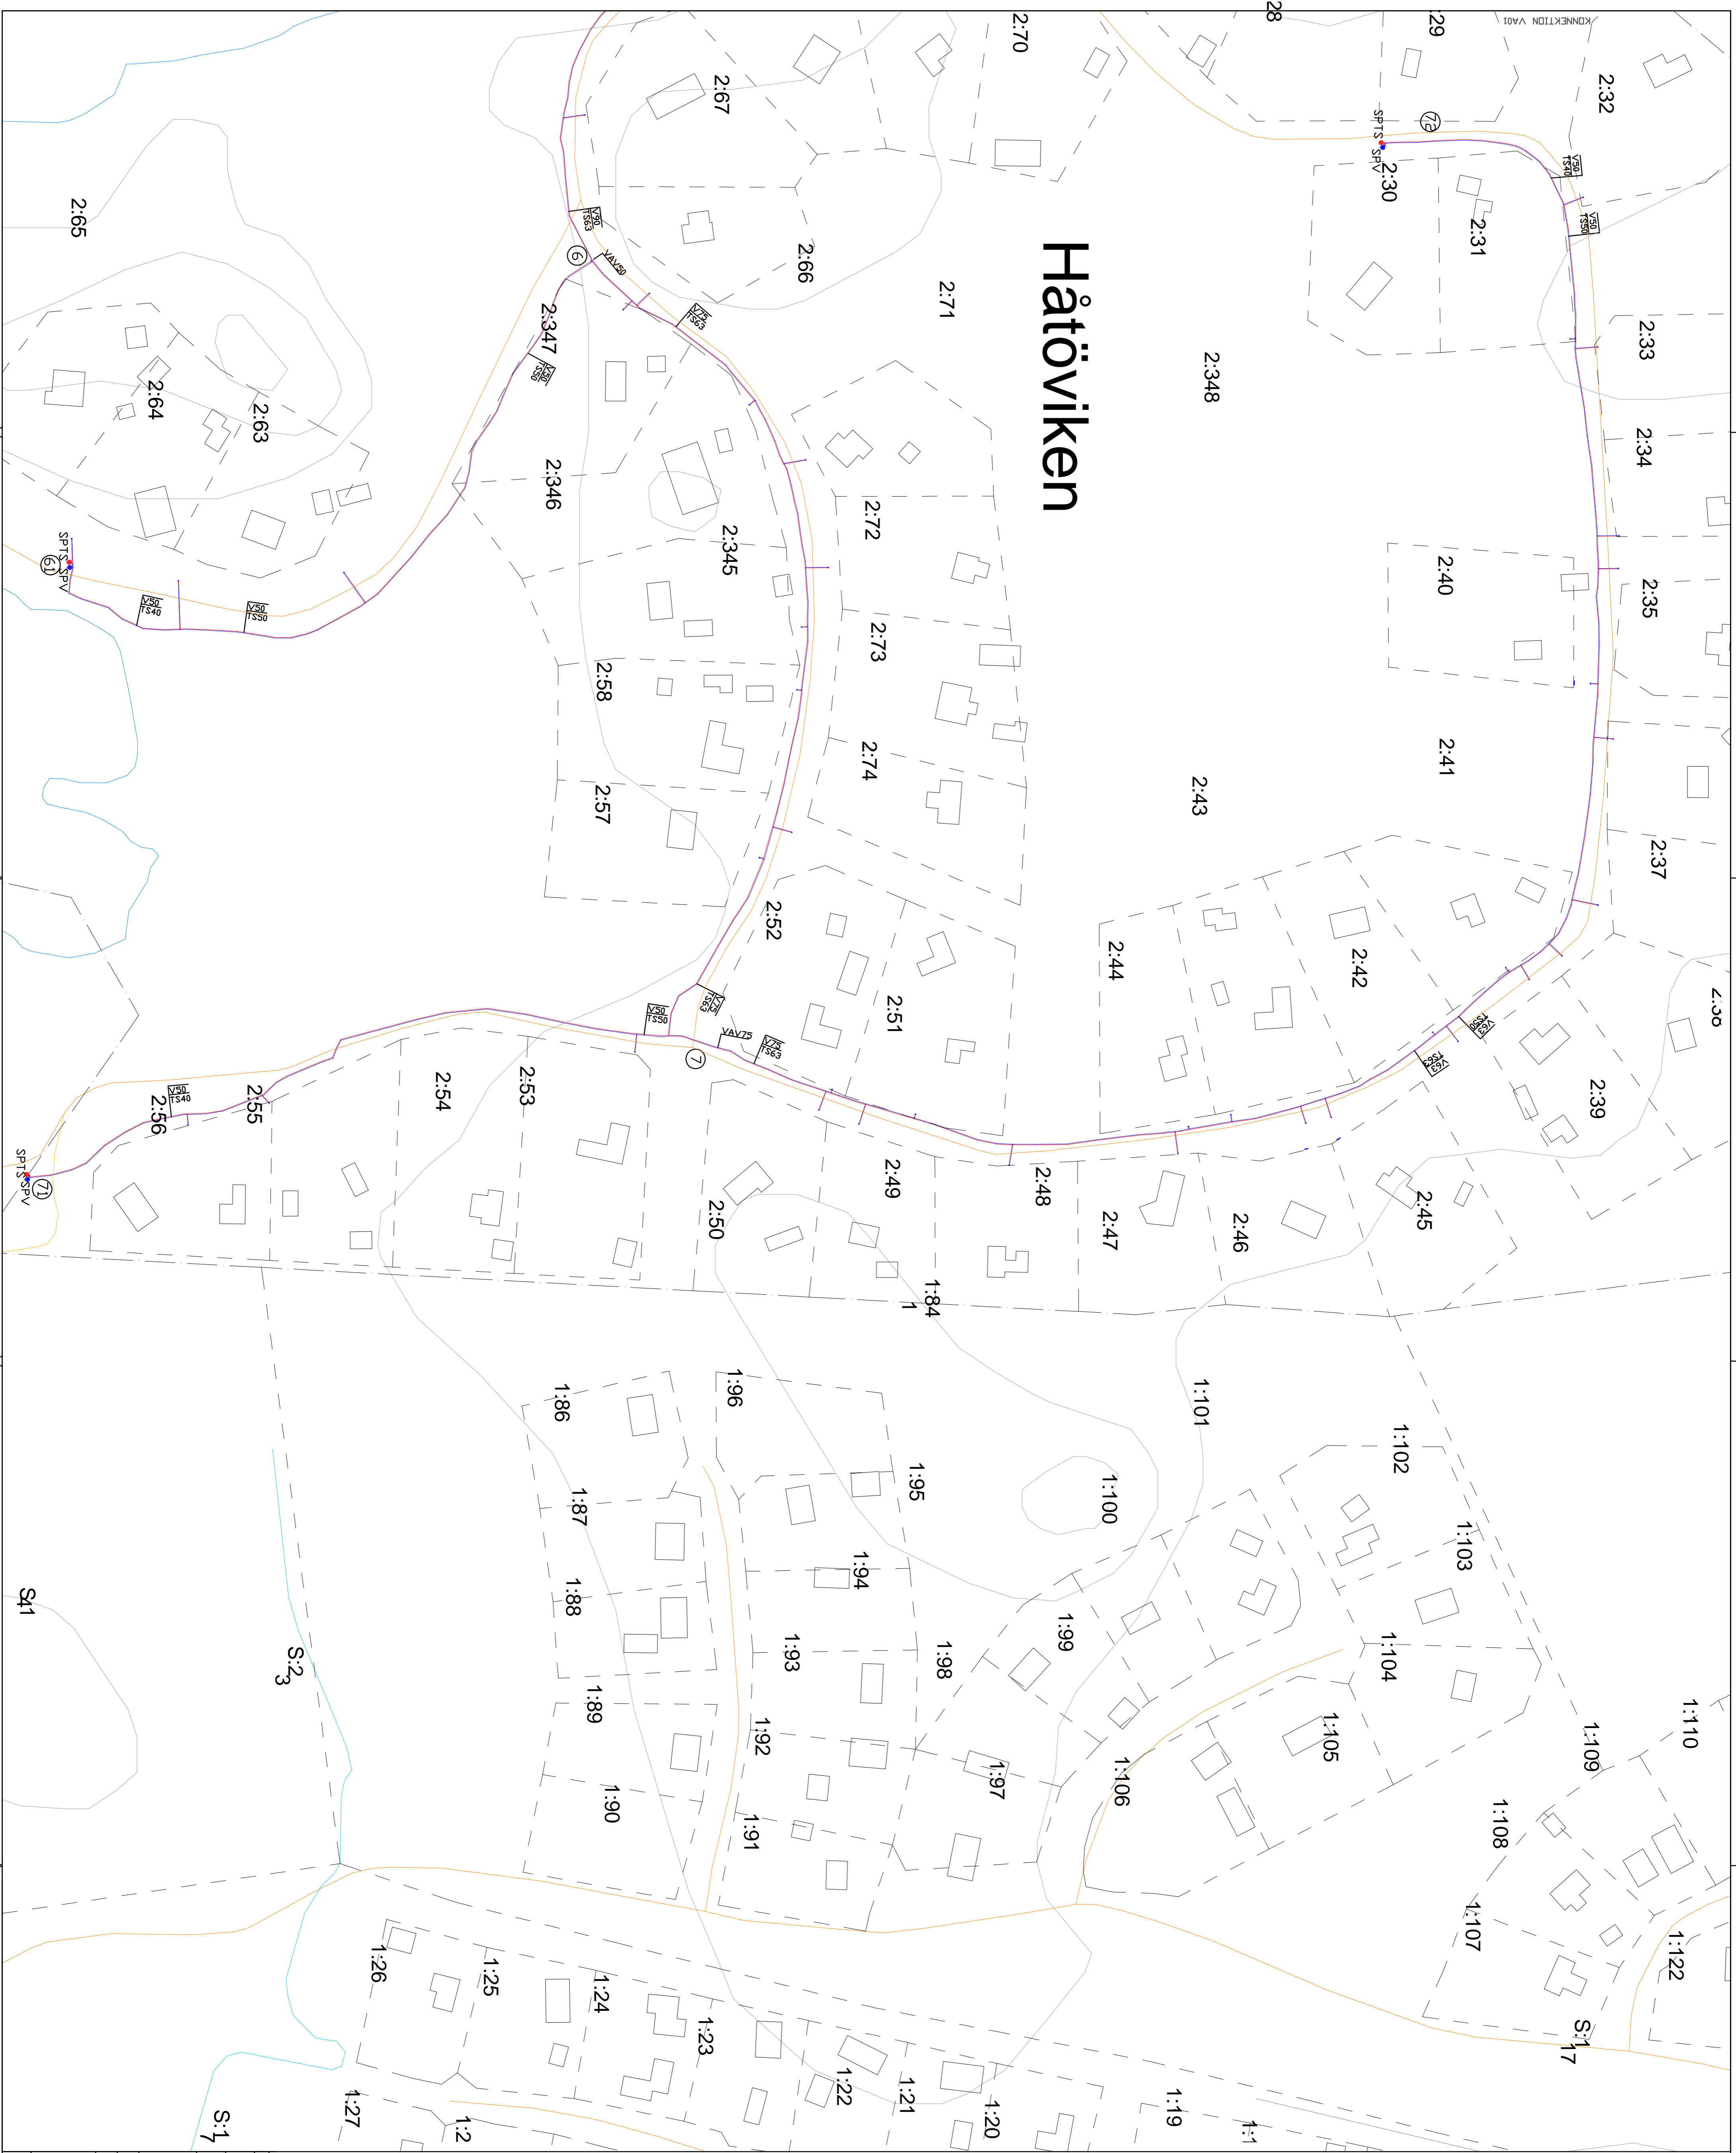


BETECKNINGAR

- TRICKSPLIVATTEN
- VATTEN
- AV- I AVSTÄMNINGSS-SÄRSKILT
- SPTS SVT SPOLPOST TRICKSPLIV
- SPV SPOLPOST VATTEN
- VATTENMÄTARBÄRREN

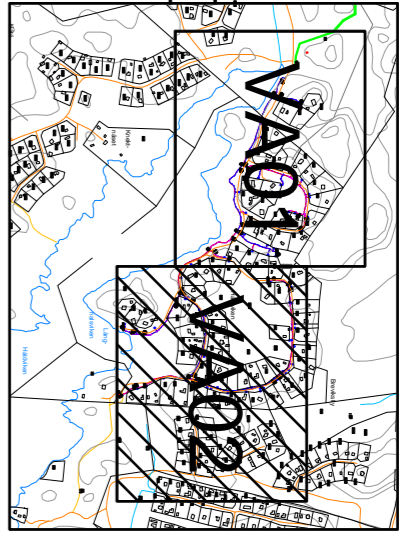

Hätöviken

REF	ART	ANMÄRKNINGAR	DATUM	SKALA
RELATIONSHANDLING				
HÄTÖVIKEN				

Skandinavisk
Kommunikateknik AB
2013-05-31
HÄTÖVIKEN
1:1000(A1) VAO2