
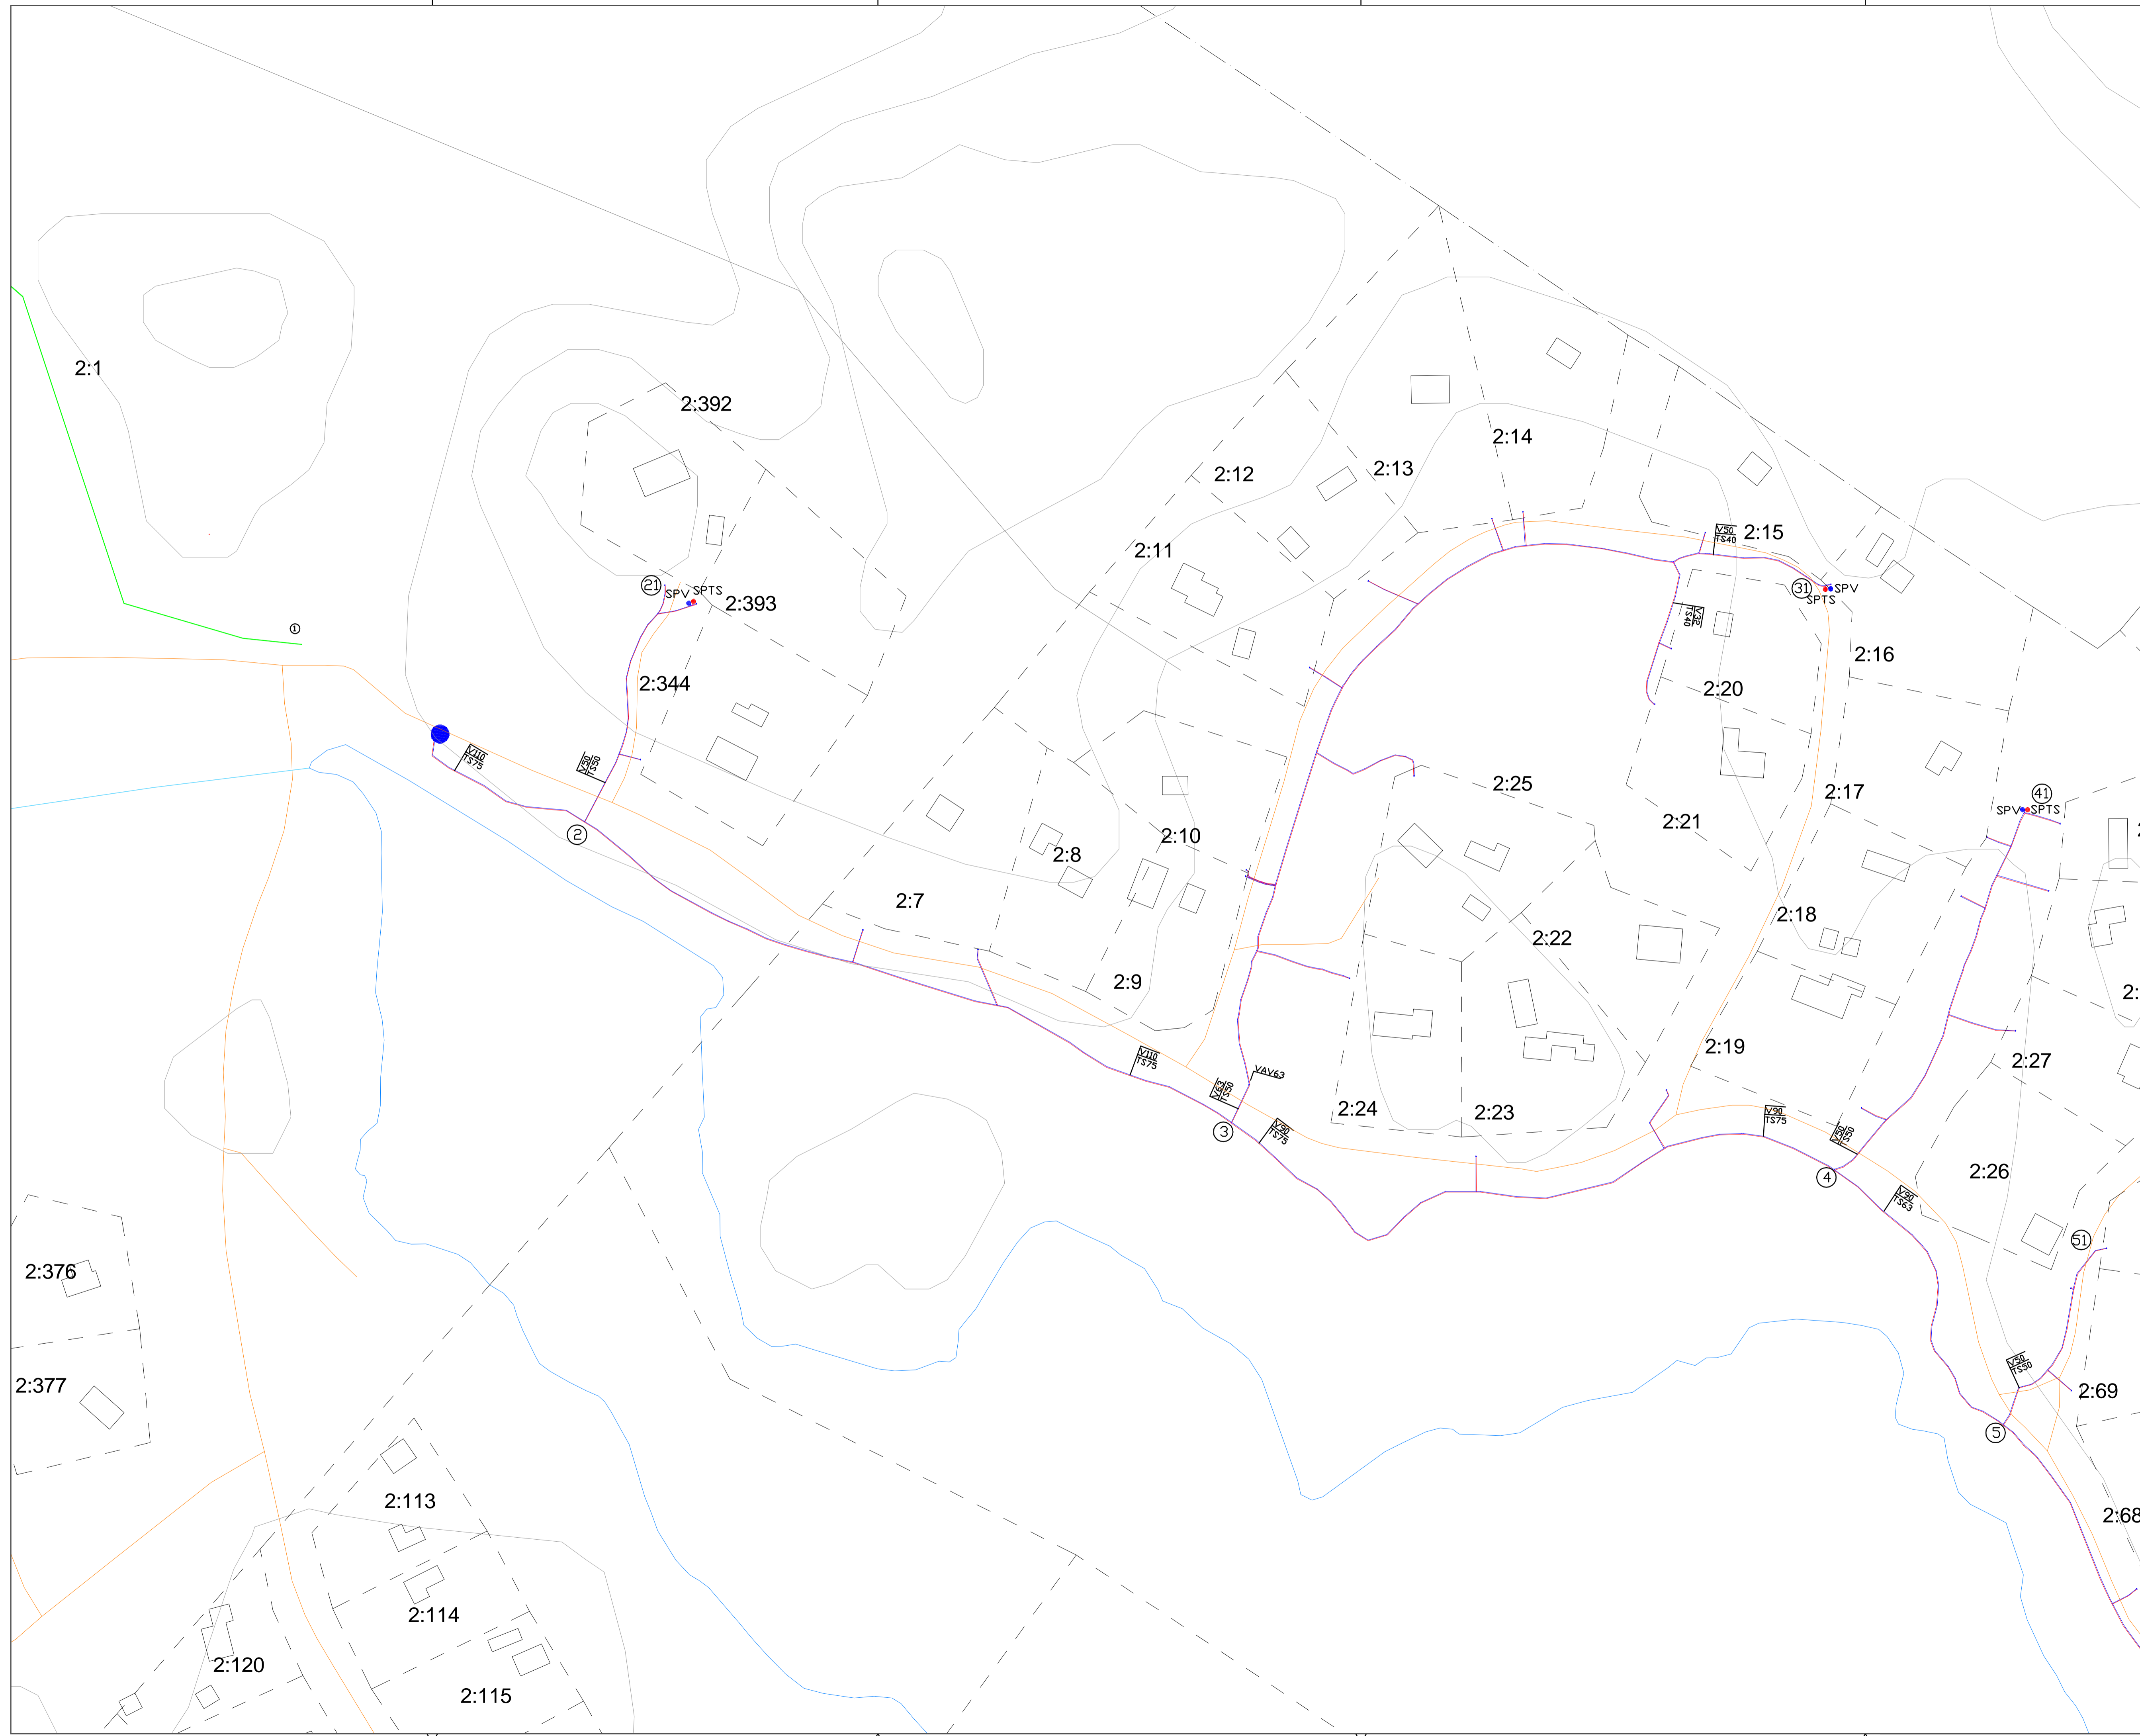


BETECKNINGAR

- TRYCKSPILLVATTEN
- VATTEN
- AV | AVSTÄNGNINGS-/SERVISVENTIL
- SPTS ● SPOLPOST TRYCKSPILL
- SPV ● SPOLPOST VATTEN
- VATTENMÄTARBRUNN

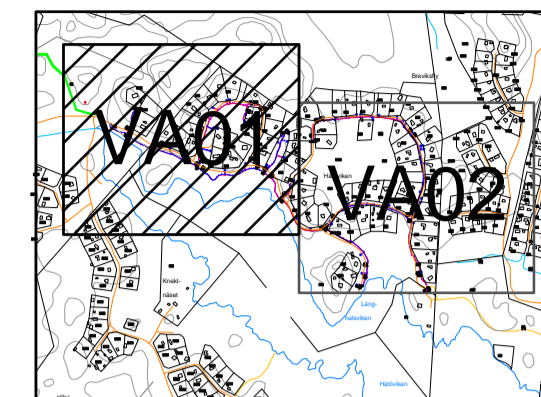

BET	ANT	ÄNDRINGEN AVSER	DATUM	SKÖT
RELATIONSHANDLING				
HÄTÖVIKEN				
ARBETSNUMMER	RITAD AV	KONSTRUERAD AV		
2013-06-10	AM	AM		
VA		HÄTÖVIKEN		
SKALA	RITINGSNUMMER	BET		
1:1000(A1)	VA01			