


BETECKNINGAR

- TRYCKSPILLVATTEN
- VATTEN
- AV | AVSTÄNGNINGS-/SERVISVENTIL
- SPTS ● SPOLPOST TRYCKSPILL
- SPV ● SPOLPOST VATTEN
- VATTENMÄTARBRUNN

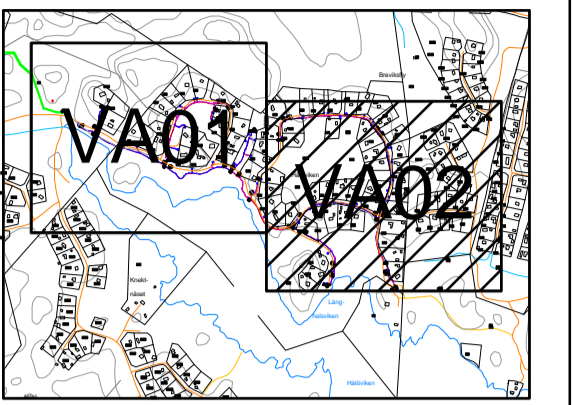

Håtövikens

BET	ANT	ÄNDRINGEN AVSER	DATUM	SIGN
RELATIONSHANDLING				
HÅTÖVIKEN				
Reprogrammering 1 Box 1046, 402 11 TRYBY 08-5444711 Fax 08-5444790		Skandinavisk Kommunallteknik AB		
Sida 3 av 3 08-5444711 Fax 08-5444790				
ARBETSNUMMER	RITAD AV	KONSTRUERAD AV		
2013-05-31	AM	AM		
VA HÅTÖVIKEN				
SKALA	RITINGSNUMMER			
1:1000(A1)	VA02			